RZUT PIWNIC POZIOM -3,15 SKALA 1:100

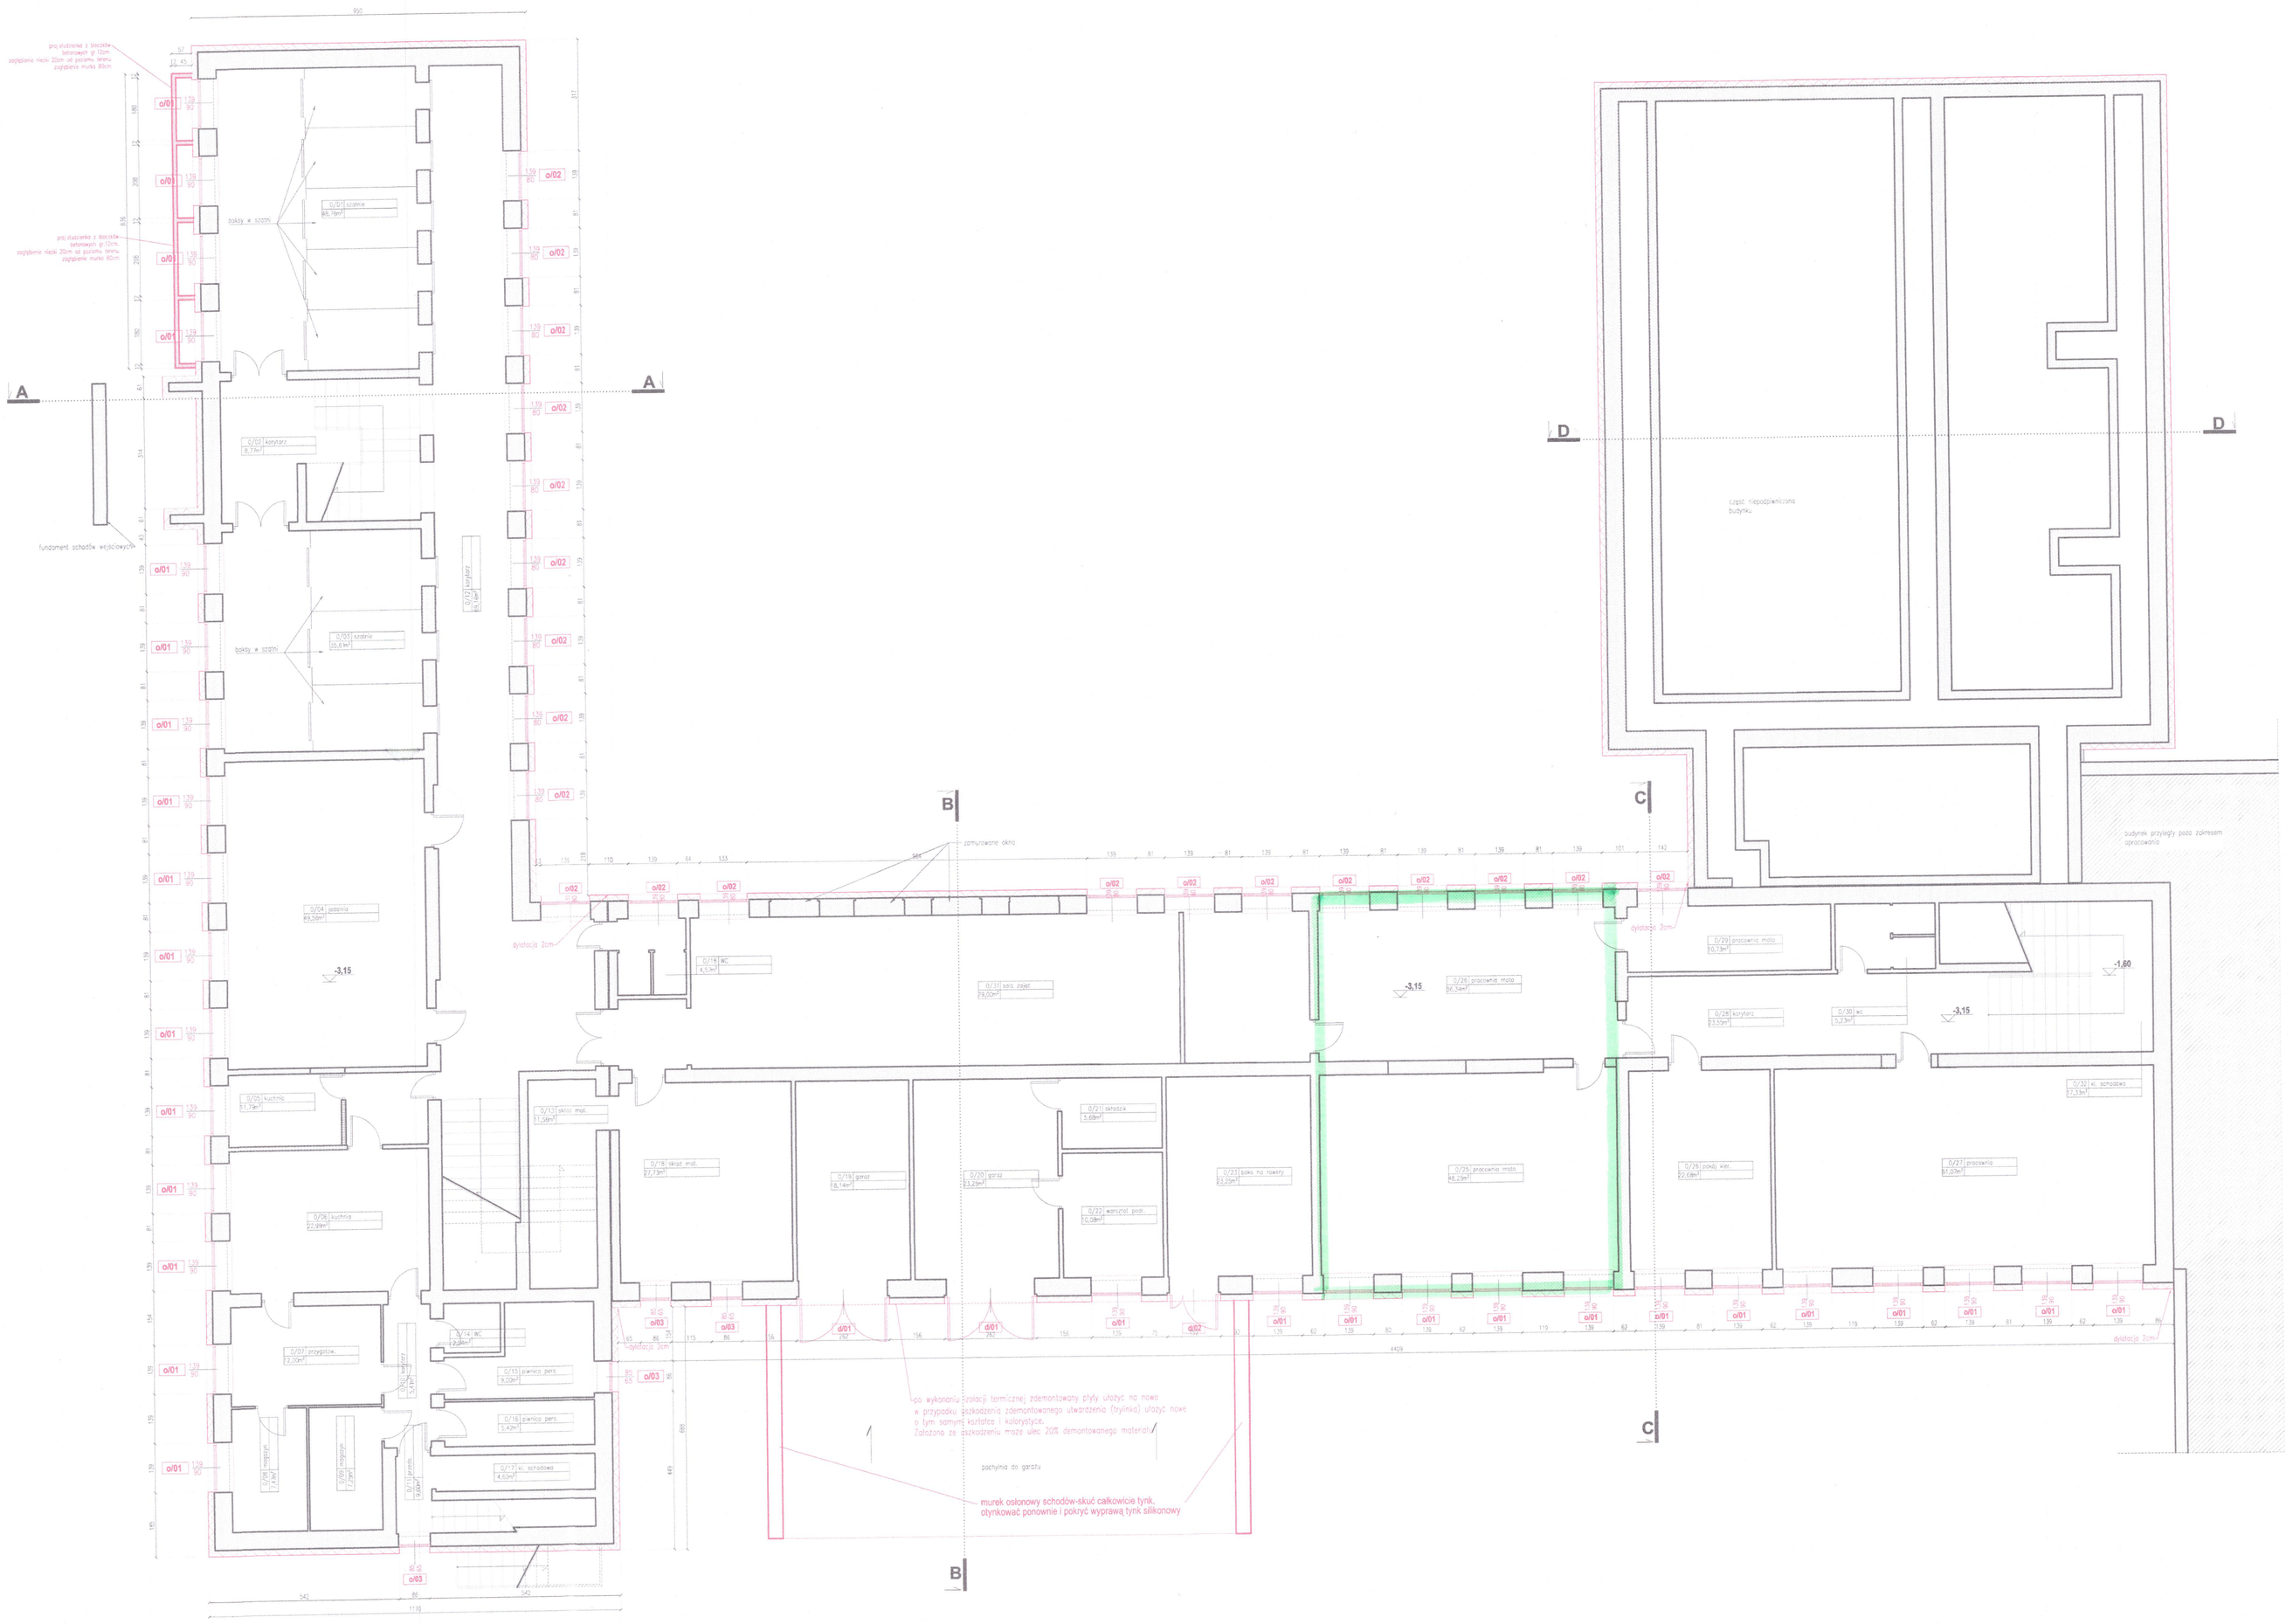

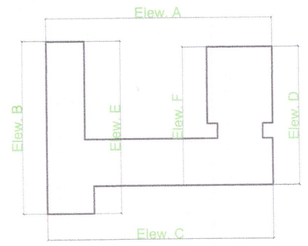

Uwaga:

- Do ocieplenia dachu głównego budynku szkoły zastosować granulowaną wełnę mineralną gr.25cm firmy Ursa Granulat
- Do ocieplenia ścian zastosować styropian Fasada EPS 70-040, gr.18cm
- Do ocieplenia ścian fundamentów zastosować styropian Hydro Stop EPS 100-038, gr.18cm
- Istniejące obróbki blacharskie do likwidacji.
- Nowe obróbki blacharskie z blachy płaskiej cynkowanej
- W projekcie zastosowano rury spustowe ø125mm, rynny 150mm
- Elementy odwodnienia wykonane z blachy ocynkowanej
- Warstwą wierzchnią dachu wykonać z pasy termozgrzewalnej x2 układanej wg.zaleceń producenta
- Zastosować kliny dachowe z wełny mineralnej10x10cm
- Płyty wełny mineralnej mocować za pomocą kołków lub kleju wg zaleceń producenta firmy Rockwool
- Istniejące wywietrzaki kanalizacji sanitarnej od poziomu projdachu do wymiany na nowe.
- W miejscu istniejącego wytazu dachowego zamontować nowy o wymiarach 80x80cm np:paliwegzlanowy
- w ścianach bocznych wykonać otwory wentylacyjne ø150 lub 12,5x12,5cm z kratkami wentylacyjnymi
- wykonać wywietrzki dachowe (kominki wentylacyjne) ø150

DOKUMENTACJA POWYKONAWCZA

-budynek przyległy poza zakresem opracowania

-proj.izolacja termiczna ścian gr.18cm

-ściany istniejące